
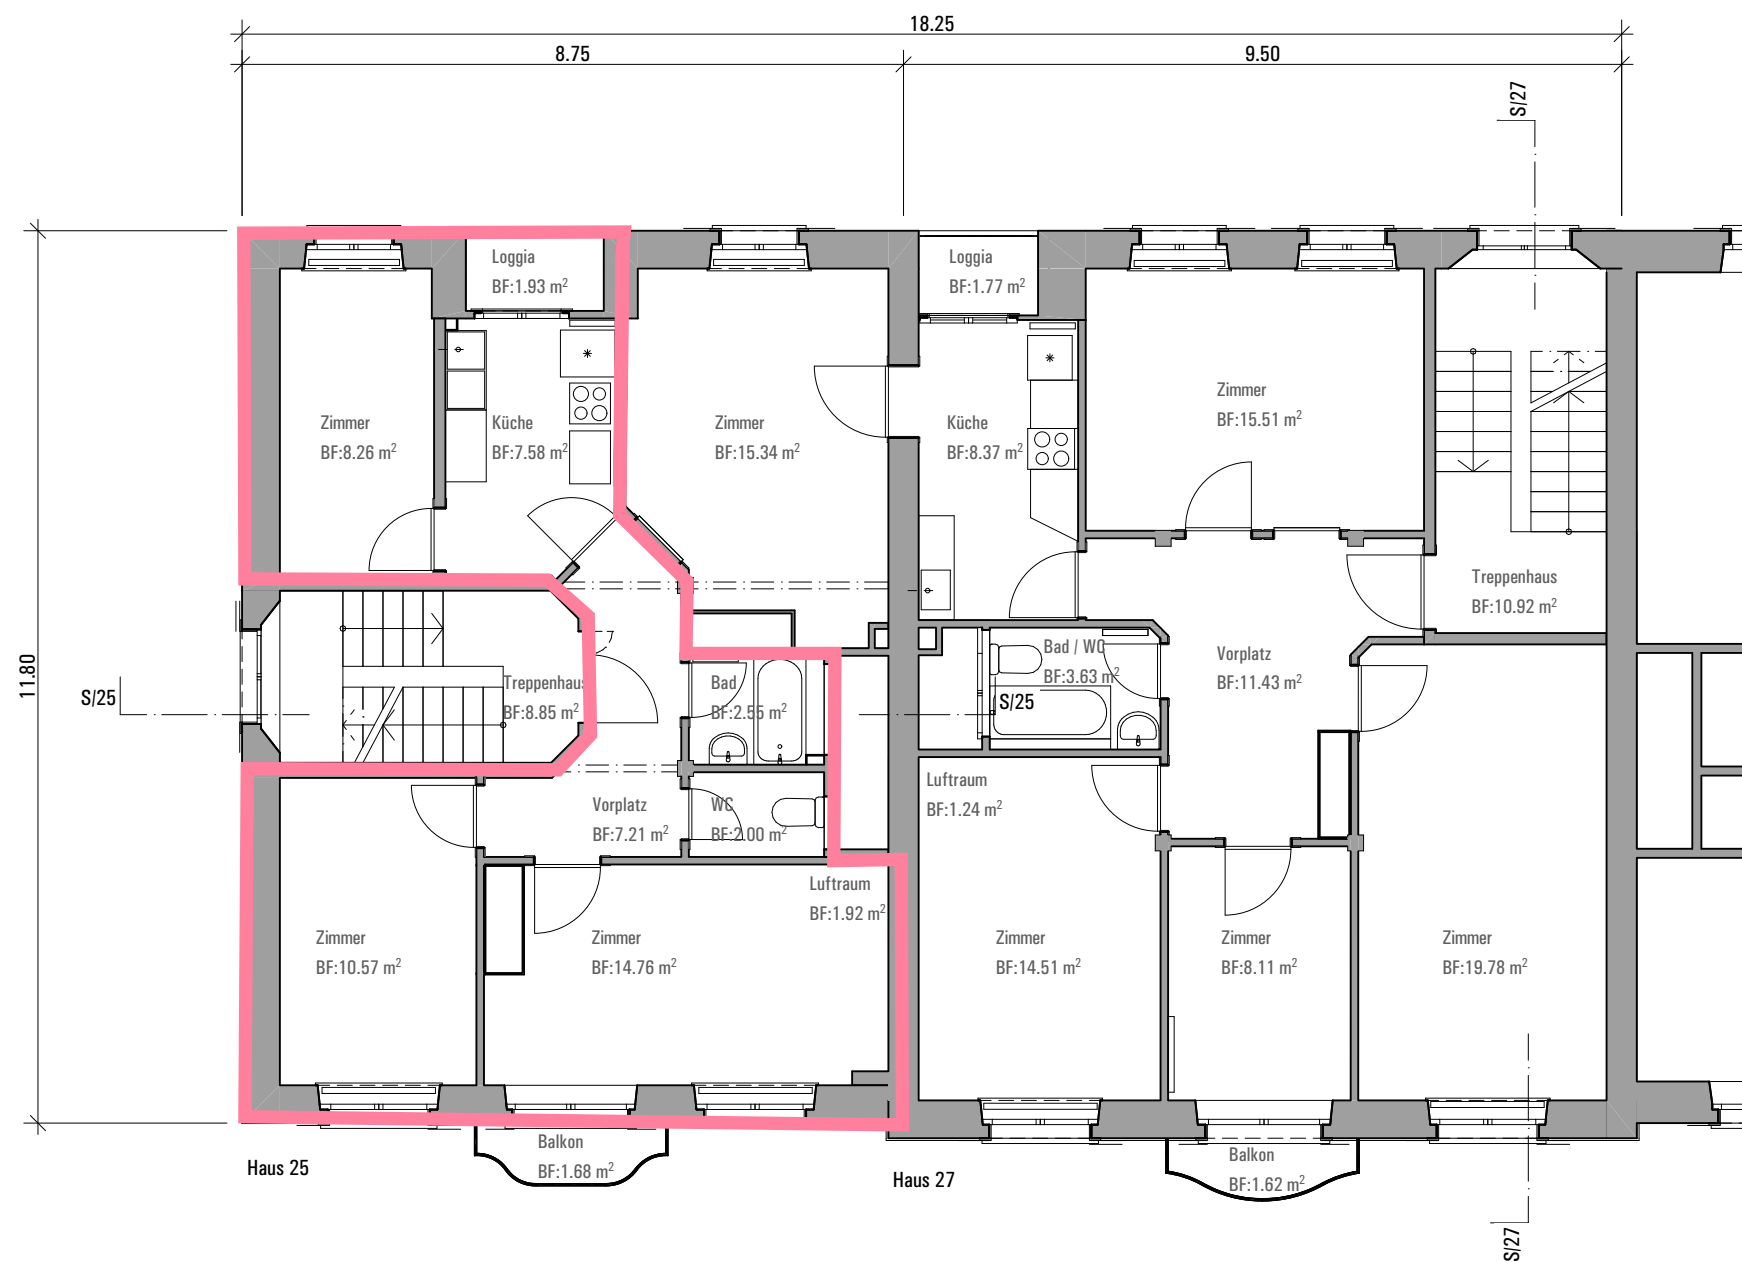


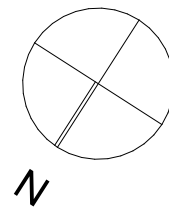

BAUVORHABEN: Bestandspläne Unterlachenstrasse 25 und 27				AUFTRAGGEBER: Gemeinnützige Wohnbaugenossenschaft Industriestrasse Luzern, GWI Bireggstrasse 36, 6003 Luzern			PLANVERFASSER: eco-plan architekten Stirnrütistrasse 45, 6048 Horw energiebewusst bauen +41 41 342 04 22 / info@eco-plan.ch		
PLANNUMMER: 1.3	PLANTITEL: Grundriss 1. OG			MASSSTAB: 1:100	PLANGRÖSSE: A3	PROJEKTNUMMER: 387	GEZEICHNET: dob	DATUM: 21.08.2023	REVISIONSDATUM: